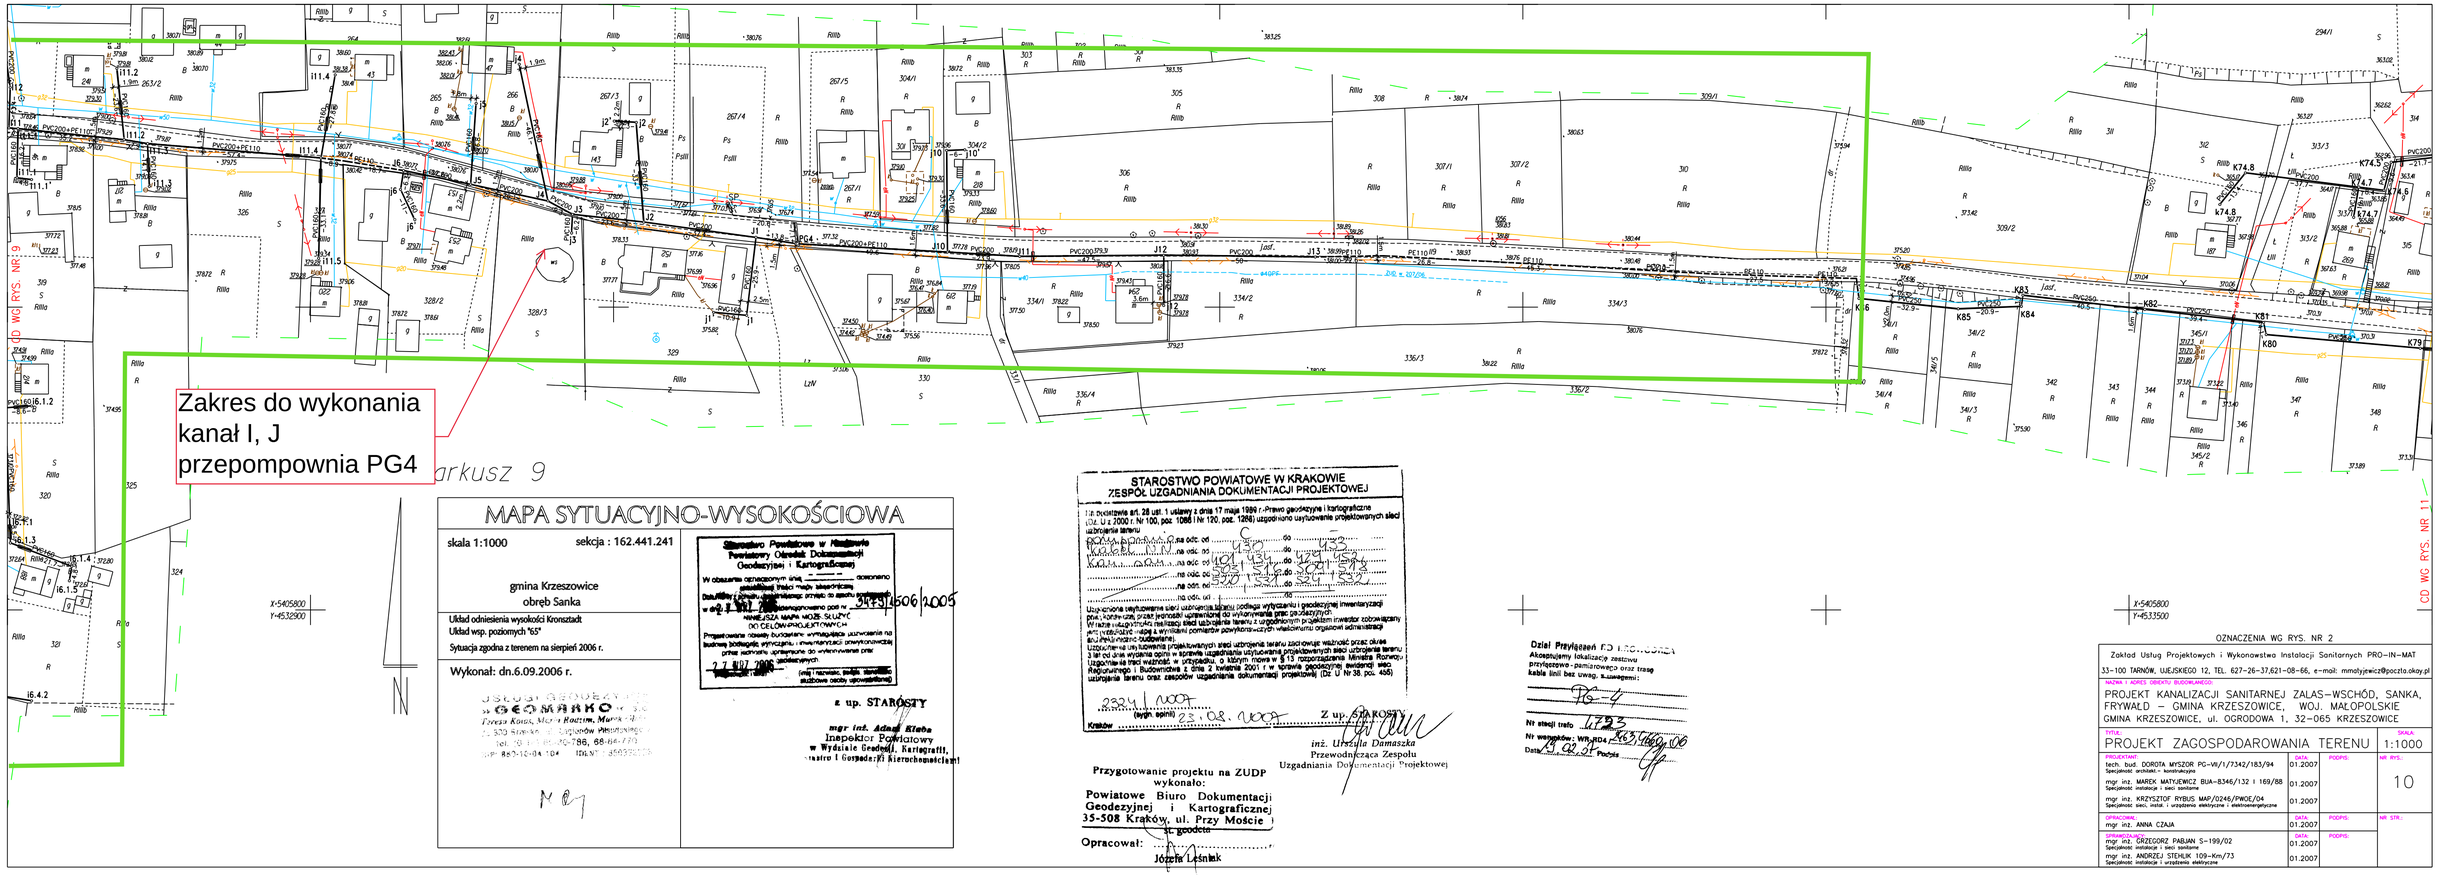

MAPA SYTUACYJNO-WYSOKOŚCIOWA

skala 1:1000 sekcja : 162.441.241

gmina Krzeszowice
obręb Sanka

Układ odniesienia wysokości Kronsztadt
Układ wsp. poziomych "65"

Sytuacja zgodna z terenem na sierpień 2006 r.

Wykonał: dn.6.09.2006 r.

Starostwo Powiatowe w Krakowie
Powiatowy Ośrodek Dokumentacji Geodezyjnej i Kartograficznej
W obszarze określonym linią ... dokonano ... mapy zasadniczej.
Data ... podpis ...
Przyjęto do zasobu ...
3423/4506/2005
MINIATURA MAPY MOŻE SŁUŻYĆ DO CELÓW PROJEKTOWYCH.
Przyjęcie mapy do zasobu nie upoważnia do jej użytkowania na ... podmiotowych.
27 LIP 2006
(data i podpis starszego ... służbowe osoby upoważnionej)

z up. STAROSTY
mgr inż. Adam Kleba
Inspektor Powiatowy
w Wydziale Geodezji, Kartografii, ... i Gospodarki Nieruchomościami

STAROSTWO POWIATOWE W KRAKOWIE
ZESPÓŁ UZGADNIANIA DOKUMENTACJI PROJEKTOWEJ

Na podstawie art. 28 ust. 1 ustawy z dnia 17 maja 1989 r. Prawo geodezyjne i kartograficzne (Dz. U. z 2000 r. Nr 100, poz. 1086 i Nr 120, poz. 1266) uzgodniono usytuowanie projektowanych sieci uzbrojenia terenu

PG4 ... na odc. od ... do ...
I ... na odc. od ... do ...
J ... na odc. od ... do ...
... na odc. od ... do ...
... na odc. od ... do ...

Uzgodnienie nie zwalnia sieci uzbrojenia terenu z obowiązku wykonania inwentaryzacji powykonawczej, przed ... przez jednostki uprawnione do wykonywania prac geodezyjnych.
Wraz z ... sieci uzbrojenia terenu z uwzględnieniem projektów inwestor zobowiązany jest wystąpić o wydanie ... sieci uzbrojenia terenu.
Uzgodnienie ... sieci uzbrojenia terenu ... ważność przez okres ... lat od dnia wydania opinii w sprawie uzgodnienia ... sieci uzbrojenia terenu.
Uzgodnienie nie ... w przypadku, o którym mowa w § 13 rozporządzenia Ministra Rozwoju Regionalnego i Budownictwa z dnia 2 kwietnia 2001 r. w sprawie geodezyjnej ewidencji sieci uzbrojenia terenu oraz zasobów ... dokumentacji projektowej (Dz. U. Nr 38, poz. 455)

2324/2007
(wpłynął) 23.08.2007
Kraków

Z up. STAROSTY
inż. Urszula Damaszka
Przewodnicząca Zespołu
Uzgadniania Dokumentacji Projektowej

Przygotowanie projektu na ZUDP wykonało:
Powiatowe Biuro Dokumentacji Geodezyjnej i Kartograficznej
35-508 Kraków, ul. Przy Moście
tel. ...
Opracował: ...
Józefa Leśniak

Dział Przyłączeń PD ...
Akceptujemy lokalizację zestawu przyłączowo-pomiarowego oraz trasę kabla linii bez uwag. Zastrzeżenia:
PG-4
Nr stacji trafo: 1723
Nr wnętrza: WN-RD4/463/1669/06
Data: 23.08.07
Podpis

OZNACZENIA WG RYS. NR 2

Zakład Usług Projektowych i Wykonawstwo Instalacji Sanitarnych PRO–IN–MAT
33-100 TARNÓW, UJEJSKIEGO 12, TEL. 627–26–37,621–08–66, e–mail: mmatyjewicz@poczta.okay.pl

OBIEKT I ADRES OBIEKTU BUDOWLANEGO:
PROJEKT KANALIZACJI SANITARNEJ ZALAS–WSCHÓD, SANKA, FRYDWALD – GMINA KRZESZOWICE, WOJ. MAŁOPOLSKIE
GMINA KRZESZOWICE, ul. OGRODOWA 1, 32–065 KRZESZOWICE

TYTUŁ:
PROJEKT ZAGOSPODAROWANIA TERENU
SKALA 1:1000

PROJEKTANT: tech. bud. DOROTA MYSZOR PG–VII/1/7342/183/94 Specjalność: architekt – konstrukcyjna	DATA: 01.2007	PODPIS:	NR RYS.: 10
mgr inż. MAREK MATYJEWICZ BUA–8346/132 I 169/88 Specjalność: instalacje i sieci sanitarne	01.2007		
mgr inż. KRZYSZTOF RYBUS MAP/0246/PWOE/04 Specjalność: sieci, instal. i urządzenia elektryczne i elektroenergetyczne	01.2007		
SPRAWDZIŁ: mgr inż. ANNA CZAJA	DATA: 01.2007	PODPIS:	NR STR.:
OPRACOWAŁ: mgr inż. GRZEGORZ PABJAN S–199/02 Specjalność: instalacje i sieci sanitarne	DATA: 01.2007	PODPIS:	
mgr inż. ANDRZEJ STECHLIK 109–Km/73 Specjalność: instalacje i urządzenia elektryczne	01.2007		

PDF stworzony przez wersję demonstracyjną pdfFactory Pro www.pdffactory.pl/